


"Domaine des Mouettes"
Commune de SAINT JEAN DE MONTS (85160)

PLAN DE SITUATION

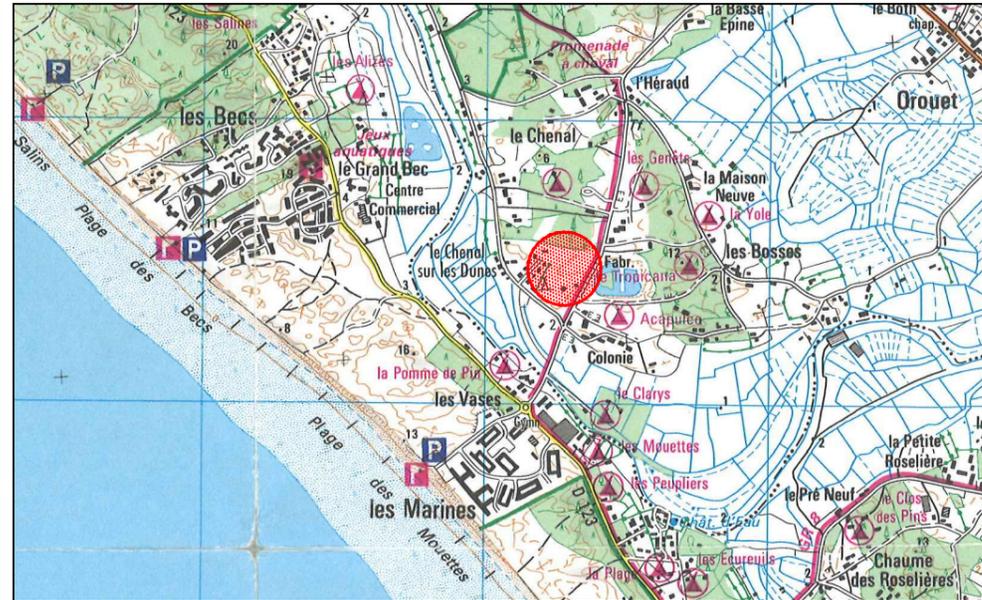

MAITRE D'OUVRAGE :

FONCIER AMENAGEMENT
51A, Chemin de la Brosse
49130 LES PONTS DE CE
☎ : 02.41.44.91.47
☎ : 02.41.68.57.01
contact@foncier-amenagement.fr



**GEOMETRE - EXPERT
MAITRE D'OEUVRE**



GÉOMÈTRE-EXPERT
CONSEILLER VALORISER GARANTIR


EURL CESBRON HUGUES
26, Place A. Kastler
Parc Tertiaire 4 - Pôle Activ'Océan
85300 CHALLANS
☎ : 02.51.93.41.79
☎ : 02.51.55.04.33
hcesbron-challans@orange.fr

ARCHITECTE



BESLIER-SIMON
Les Salorges - 6, Rue du Gatineau
85270 SAINT HILAIRE DE RIEZ
☎ : 02.51.54.47.47
☎ : 02.51.55.60.95
contact@beslier-simon.fr


PLAN D'ENSEMBLE

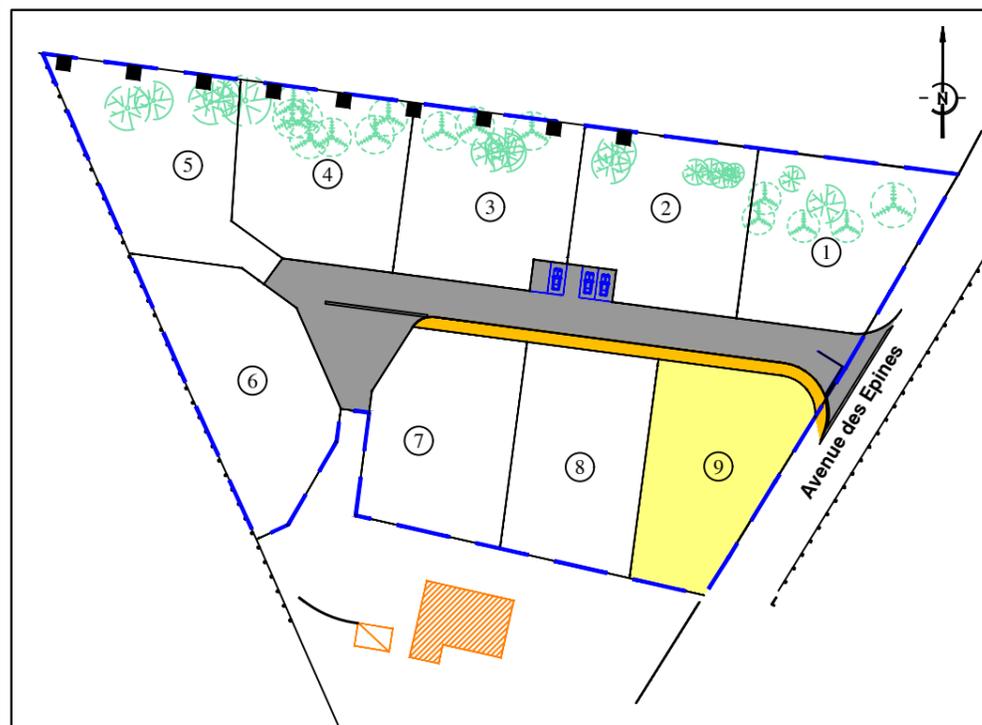

PLAN INDIVIDUEL

LOT N°9

Surface d'emprise au sol maximale autorisée : 210.00 m²
Surface de plancher maximale autorisée (R+1) : 525 m²

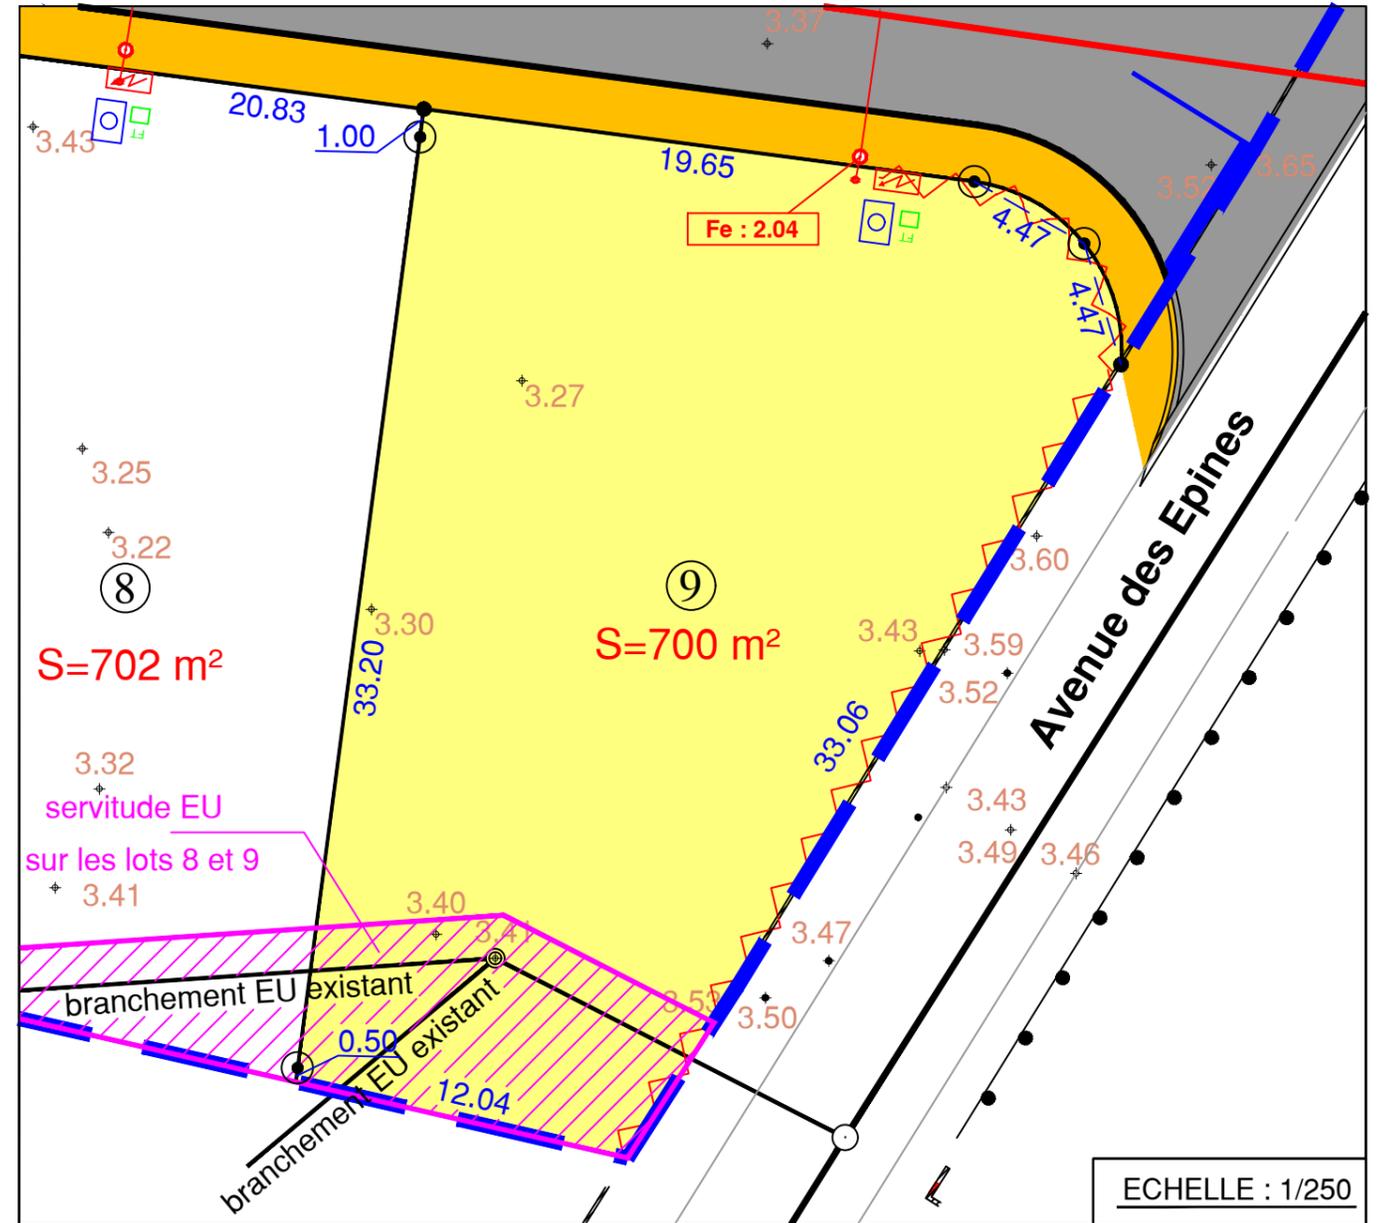

ECHELLE : 1/250

- Périmètre du lotissement
- Chaussée
- Trottoir
- Parking commun
- Accès automobile interdit
- Cote Terrain Naturel avant travaux (Rattachées au système NGF IGN69)
- Branchement Eaux Usées
- Boitier E.D.F.
- Branchement P.T.T.
- Branchement Eau Potable

Cadastre : Section CV numéro 83

Nota : - La position des réseaux divers est portée suivant repérage effectué sur place.
Les antennes EU sont identiques suivant plan de récolement de l'entreprise SOCOVATP.